


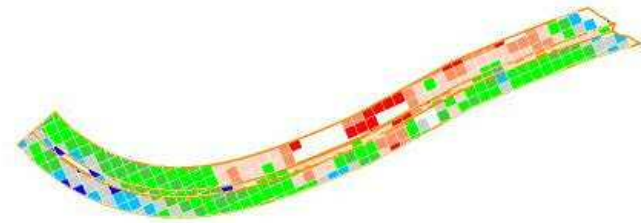
出来形合否判定総括表

工種	道路土工
種別	掘削工


測点	
合否判定結果	合格

測定項目		規格値	判定
法面 標高較差	平均値	11.2mm	±70mm
	最大値(差)	159mm	±160mm
	最小値(差)	-158mm	±160mm
	データ数	367	1点/m2以上 (240点以上)
	評価面積	240.0m2	
	棄却点数	0	0.3%以内 (1点以下)
	平均値		
	最大値(差)		
	最小値(差)		
	データ数		
	評価面積		
	棄却点数		





規格値比(%)



棄却点

法面の ばらつき	規格値の± 80% 以内のデータ数	337 (91.8%)	規格値の± 80% 以内のデータ数
	規格値の± 50% 以内のデータ数	271 (73.8%)	規格値の± 50% 以内のデータ数